

เอกสารแนบท้ายรายละเอียดการจ้างเหมาทำวิศวกรรมและจัดหาวัสดุอุปกรณ์



แบบแปลนสรุปรายละเอียดของพื้นที่


1. อาคารคณะวิทยาศาสตร์ประยุกต์ (รายละเอียดตามแบบสรุปรายการที่แนบ)
2. อาคารเก็บสารเคมีและวัตถุไวไฟ (รายละเอียดตามข้อกำหนดรายการ)
3. อาคารอิมมูโนซียม ชั้น 4, ชั้น 5, ชั้น 7
4. อาคารปฏิบัติการเฉพาะทางห้องเรียนรวม

สัญลักษณ์แบบสรุปรายการ


- | | | |
|--------------------------|---------------------------------|-------------------------------------|
| A = พื้นกระเบื้องเซรามิค | E = พื้นพรมอัด | I = พื้นกระเบื้องเซรามิค ทนกรด-ด่าง |
| B = พื้นหินขัด | F = พื้นยกสำหรับห้องคอมพิวเตอร์ | J = พื้นหินขัดสำเร็จรูป |
| C = พื้นคอนกรีตหยาบ | G = พื้นกระเบื้องยาง | K = พื้น E-POXY |
| D = พื้นคอนกรีตขัดมัน | H = พื้นลามิเนต | L = พื้น PU |

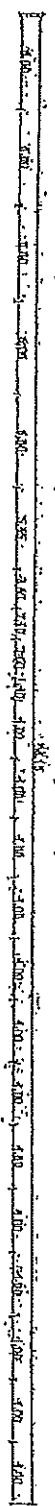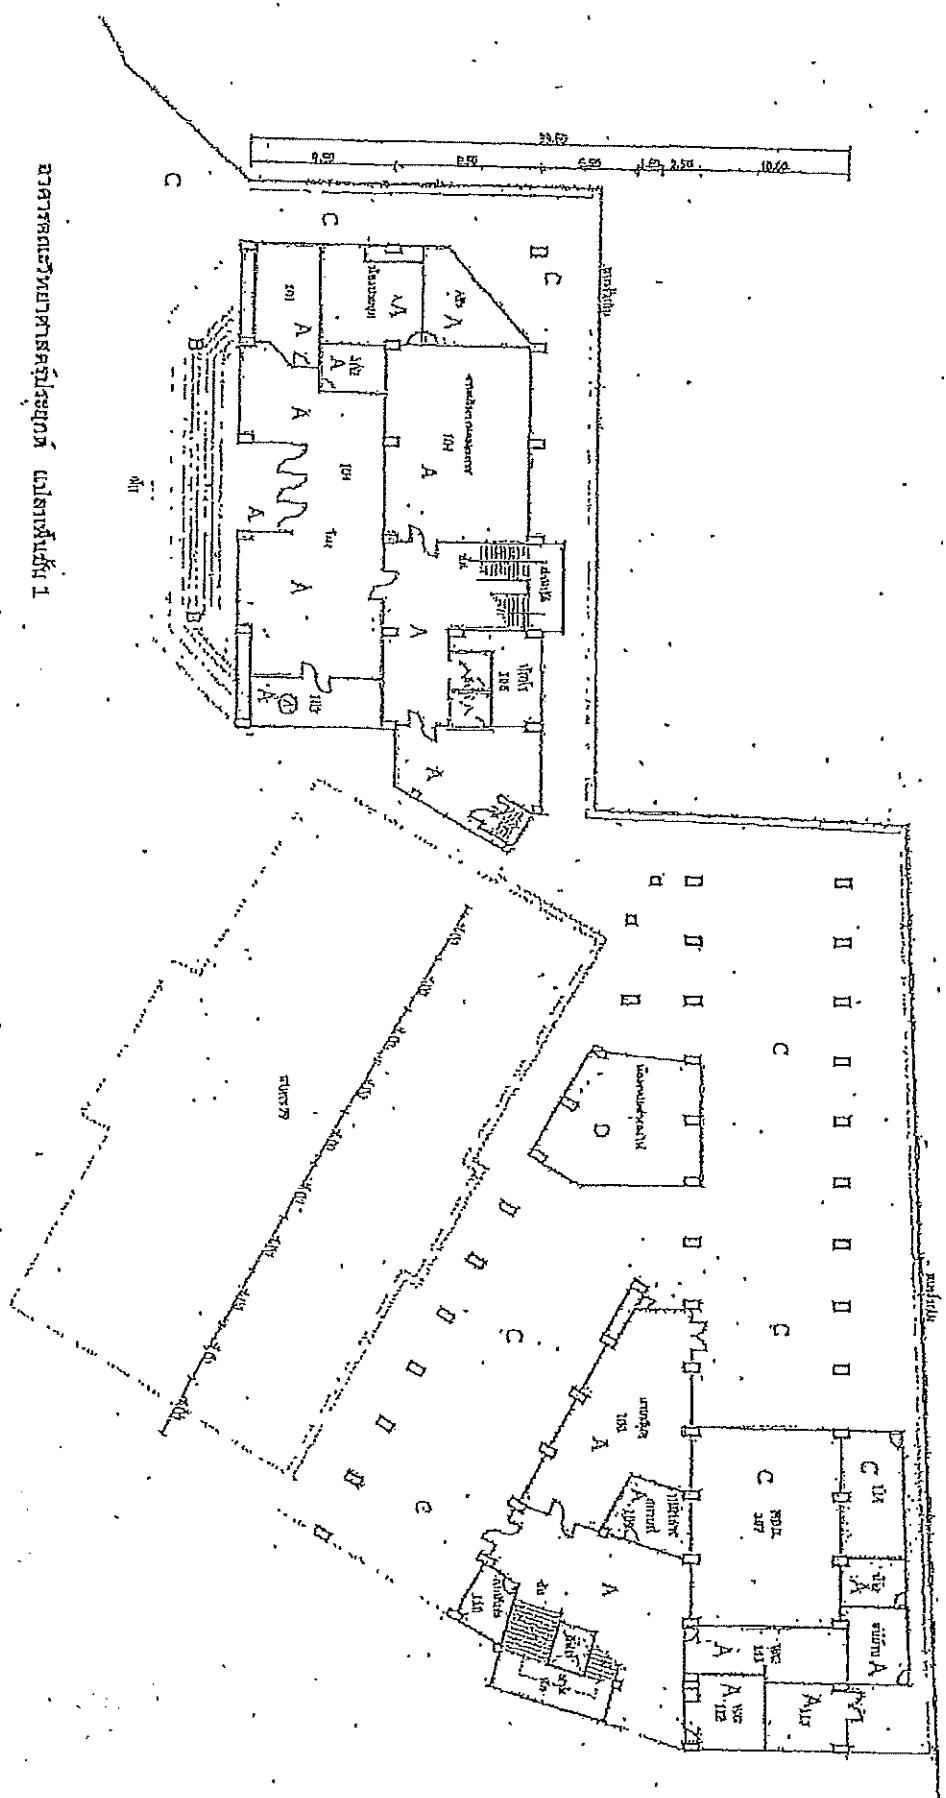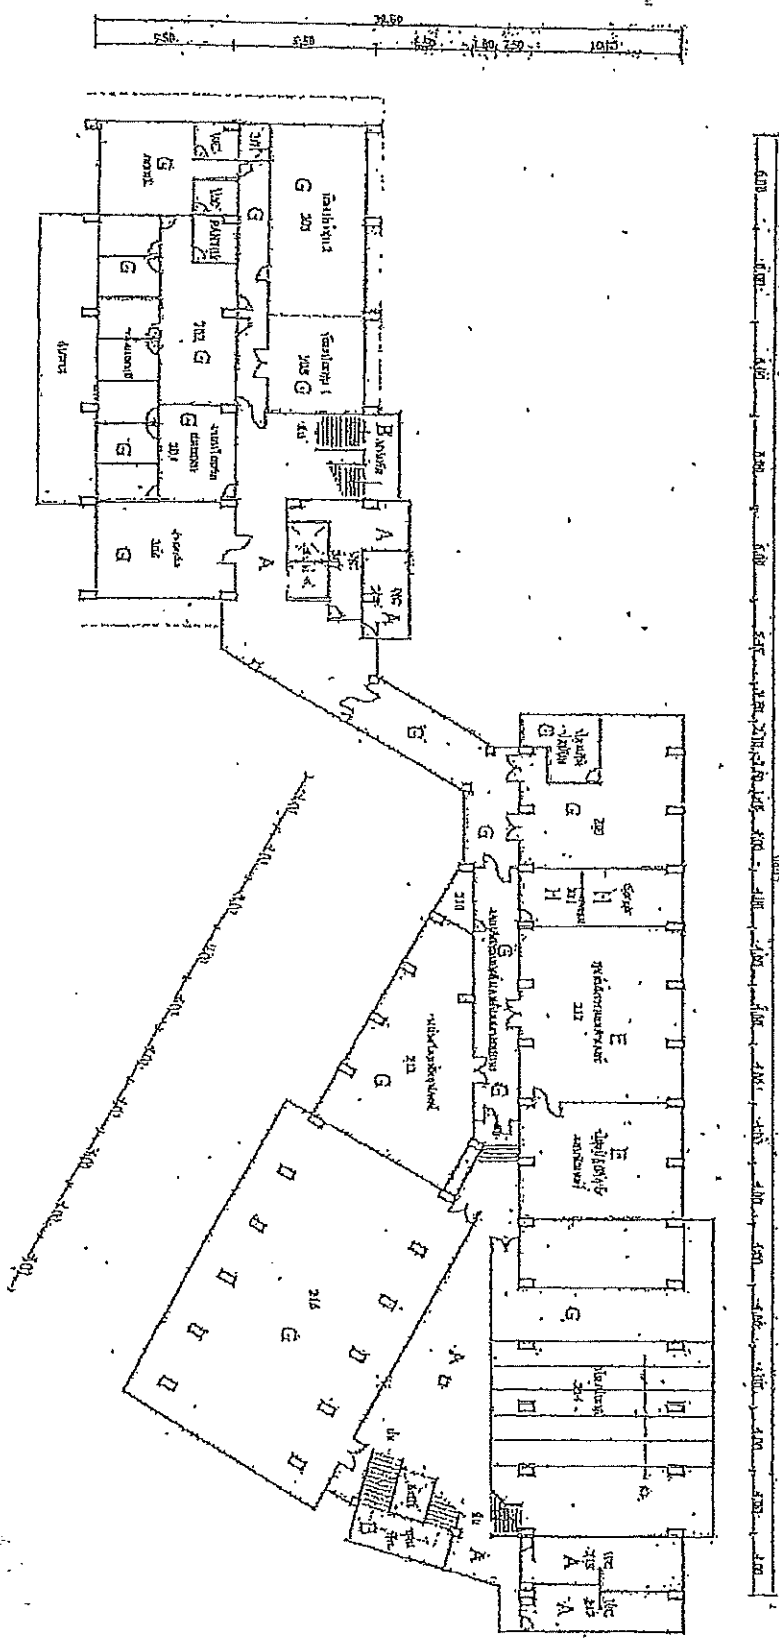SCALE 1:500

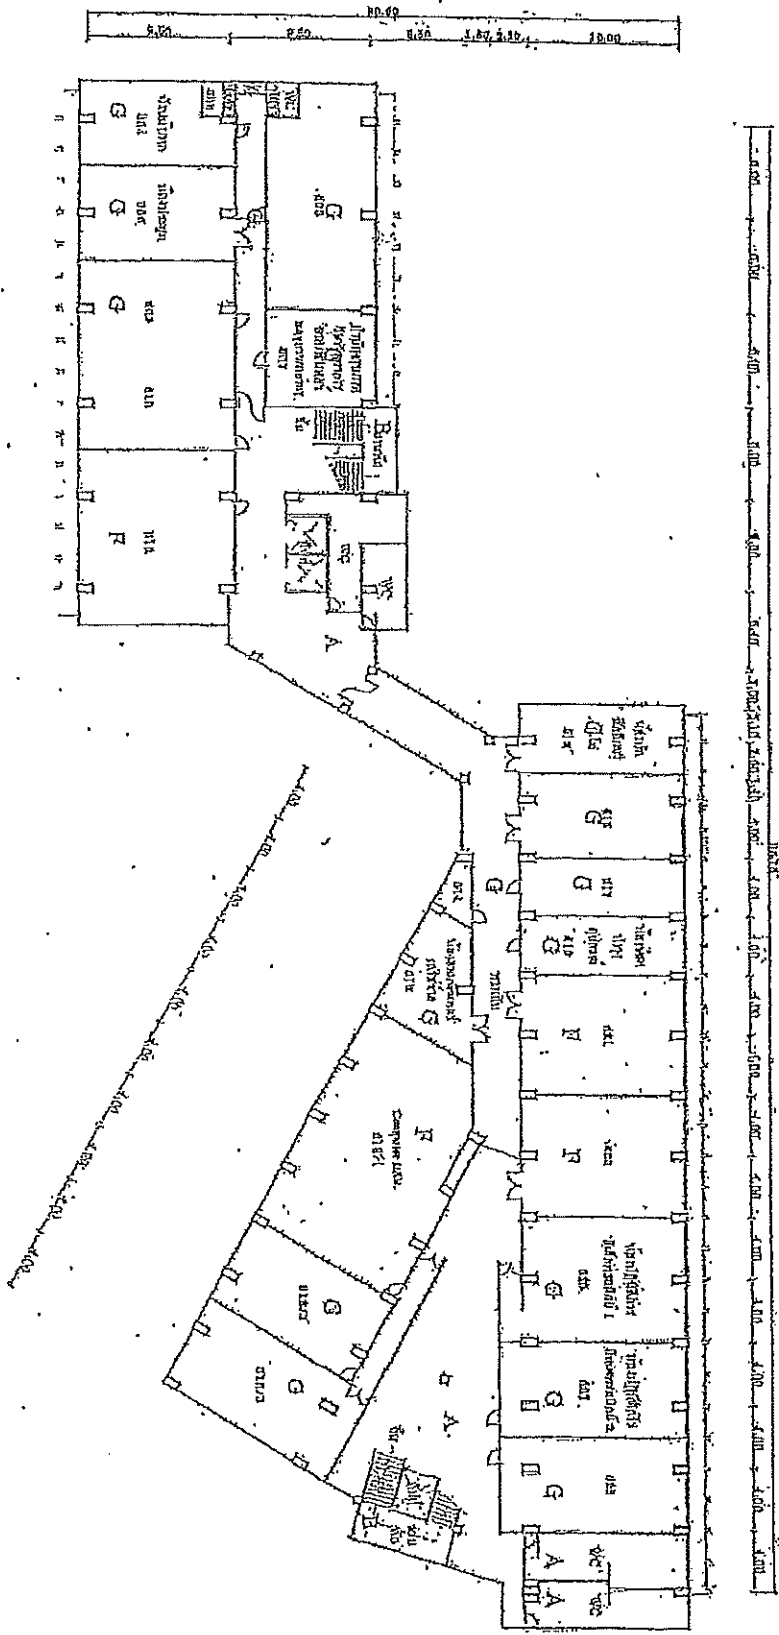

 5
 1:500

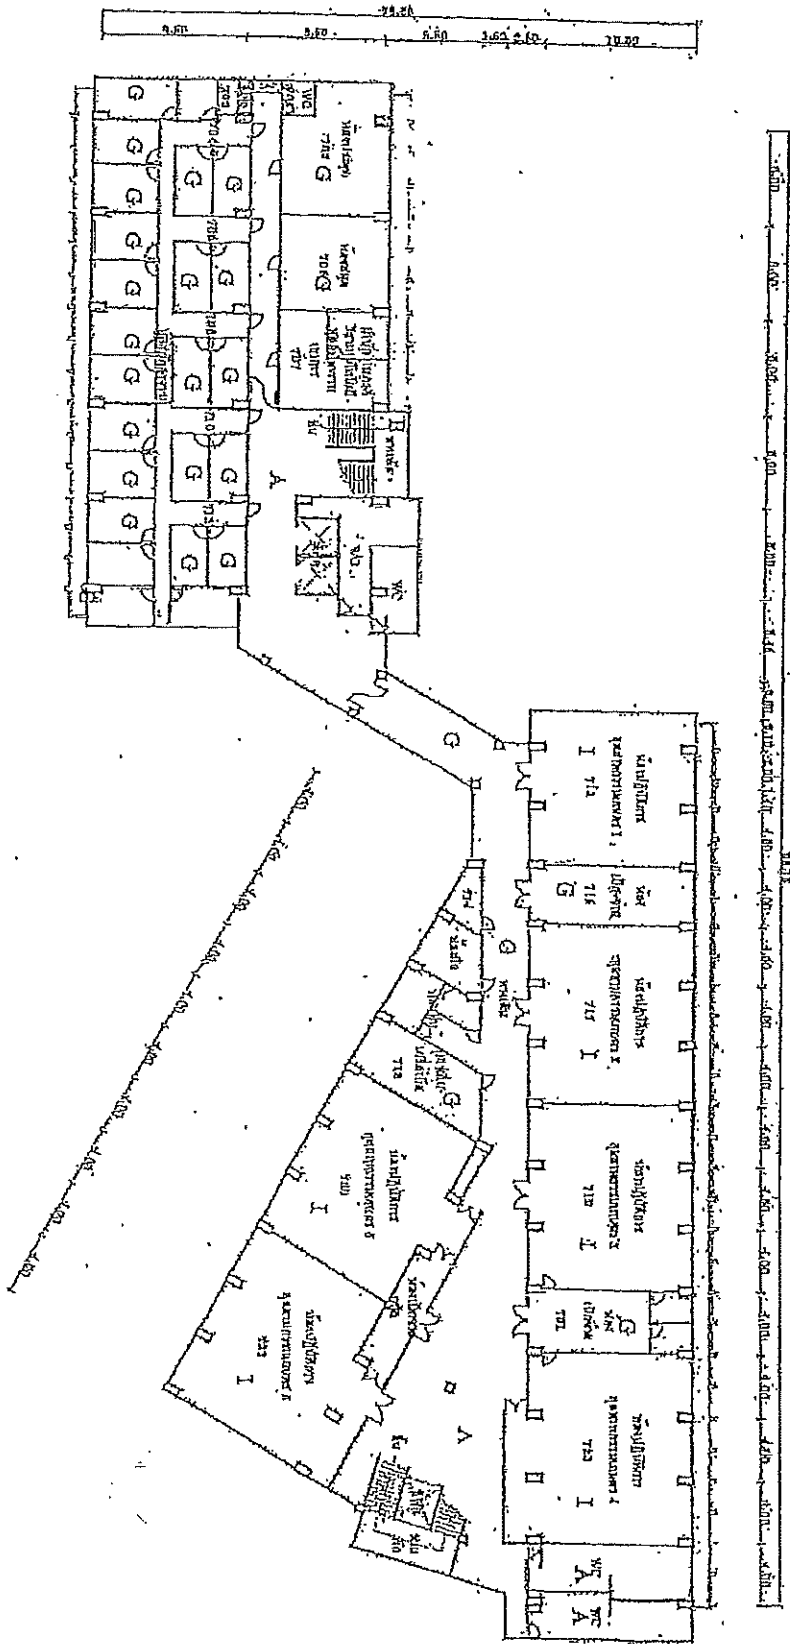



1:100

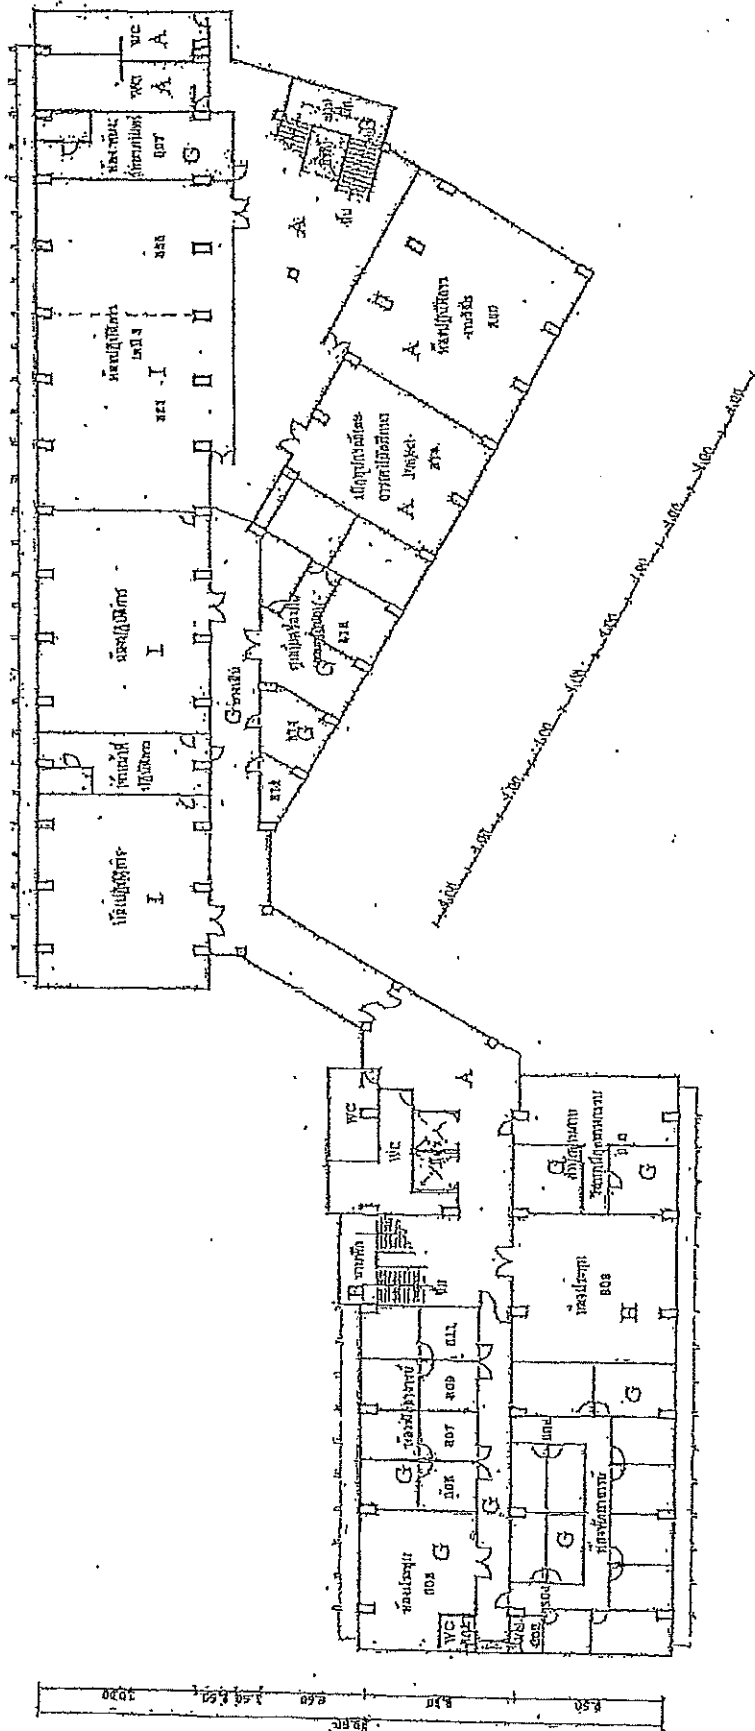




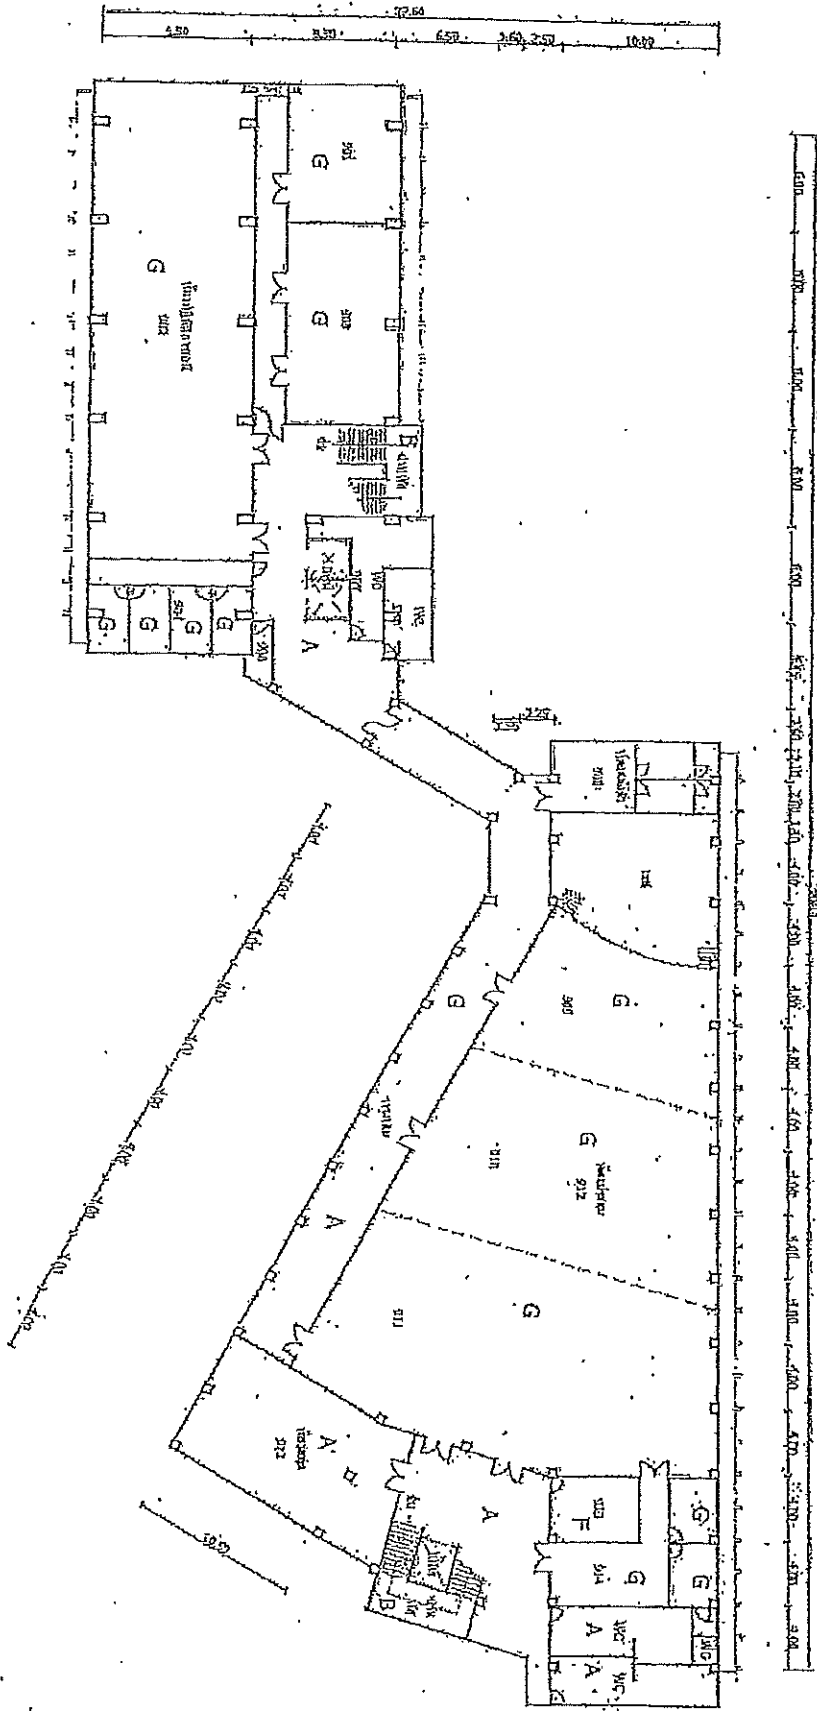

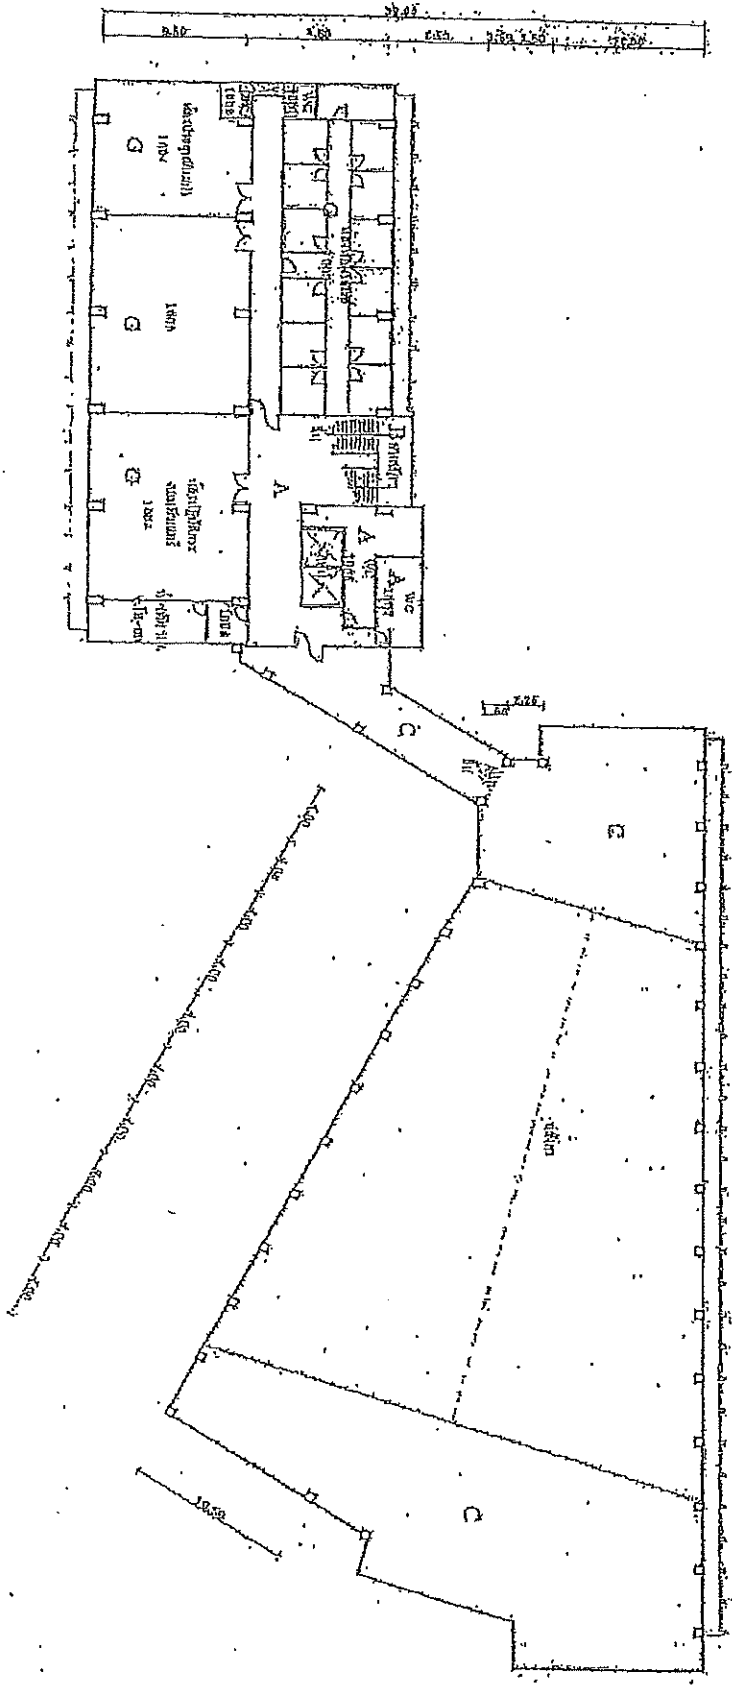




SCALE
10
METER

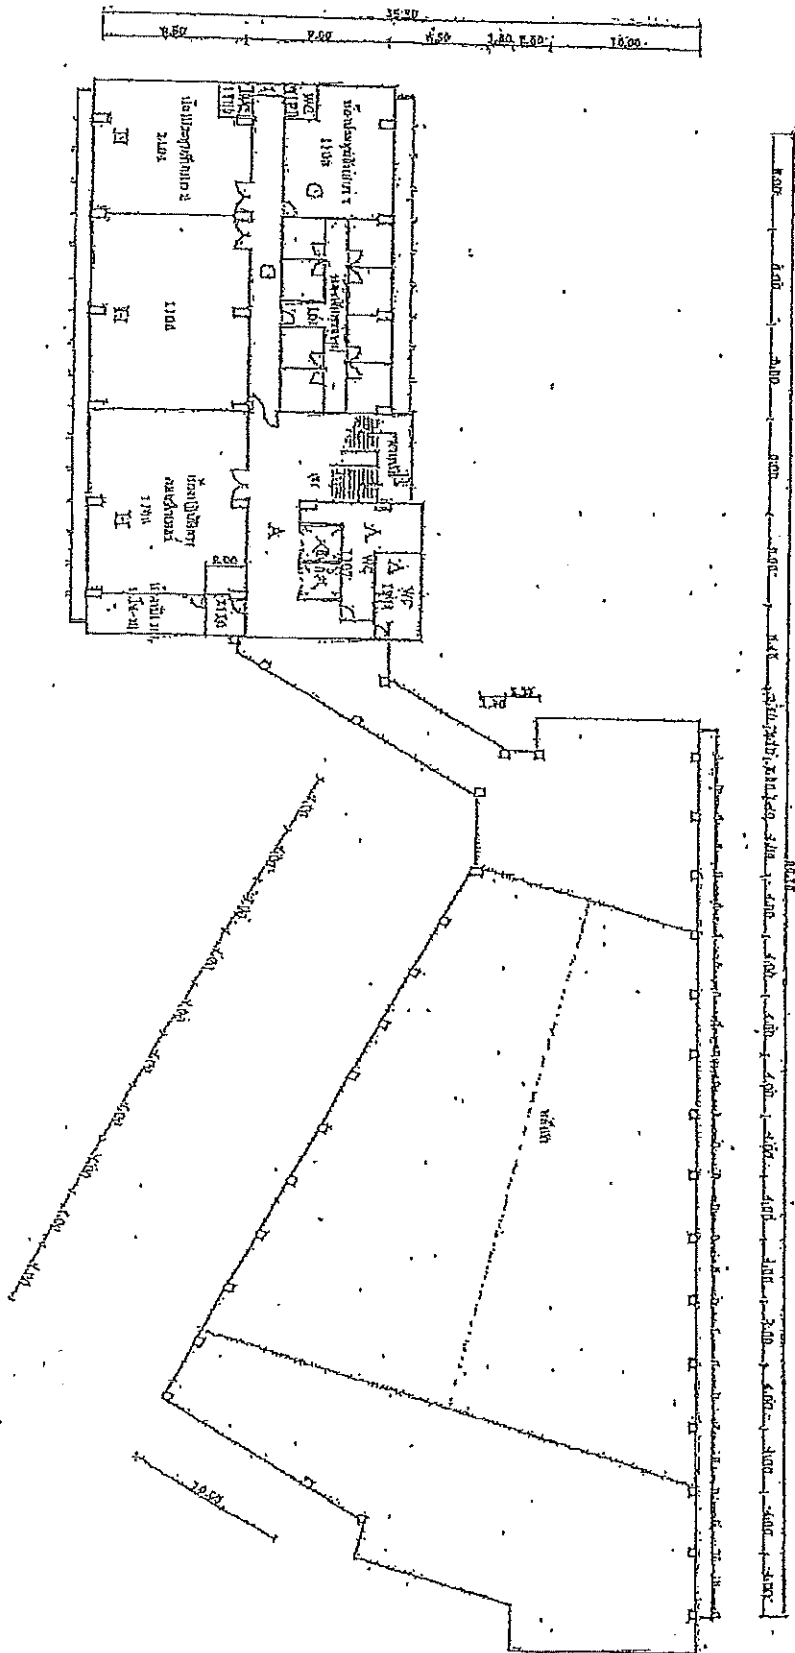


11
 SCALE
 1:1000


- 1. พื้นที่ว่างทั้งหมด เป็นประเภท 1
- 2. พื้นหน้าเป็น A

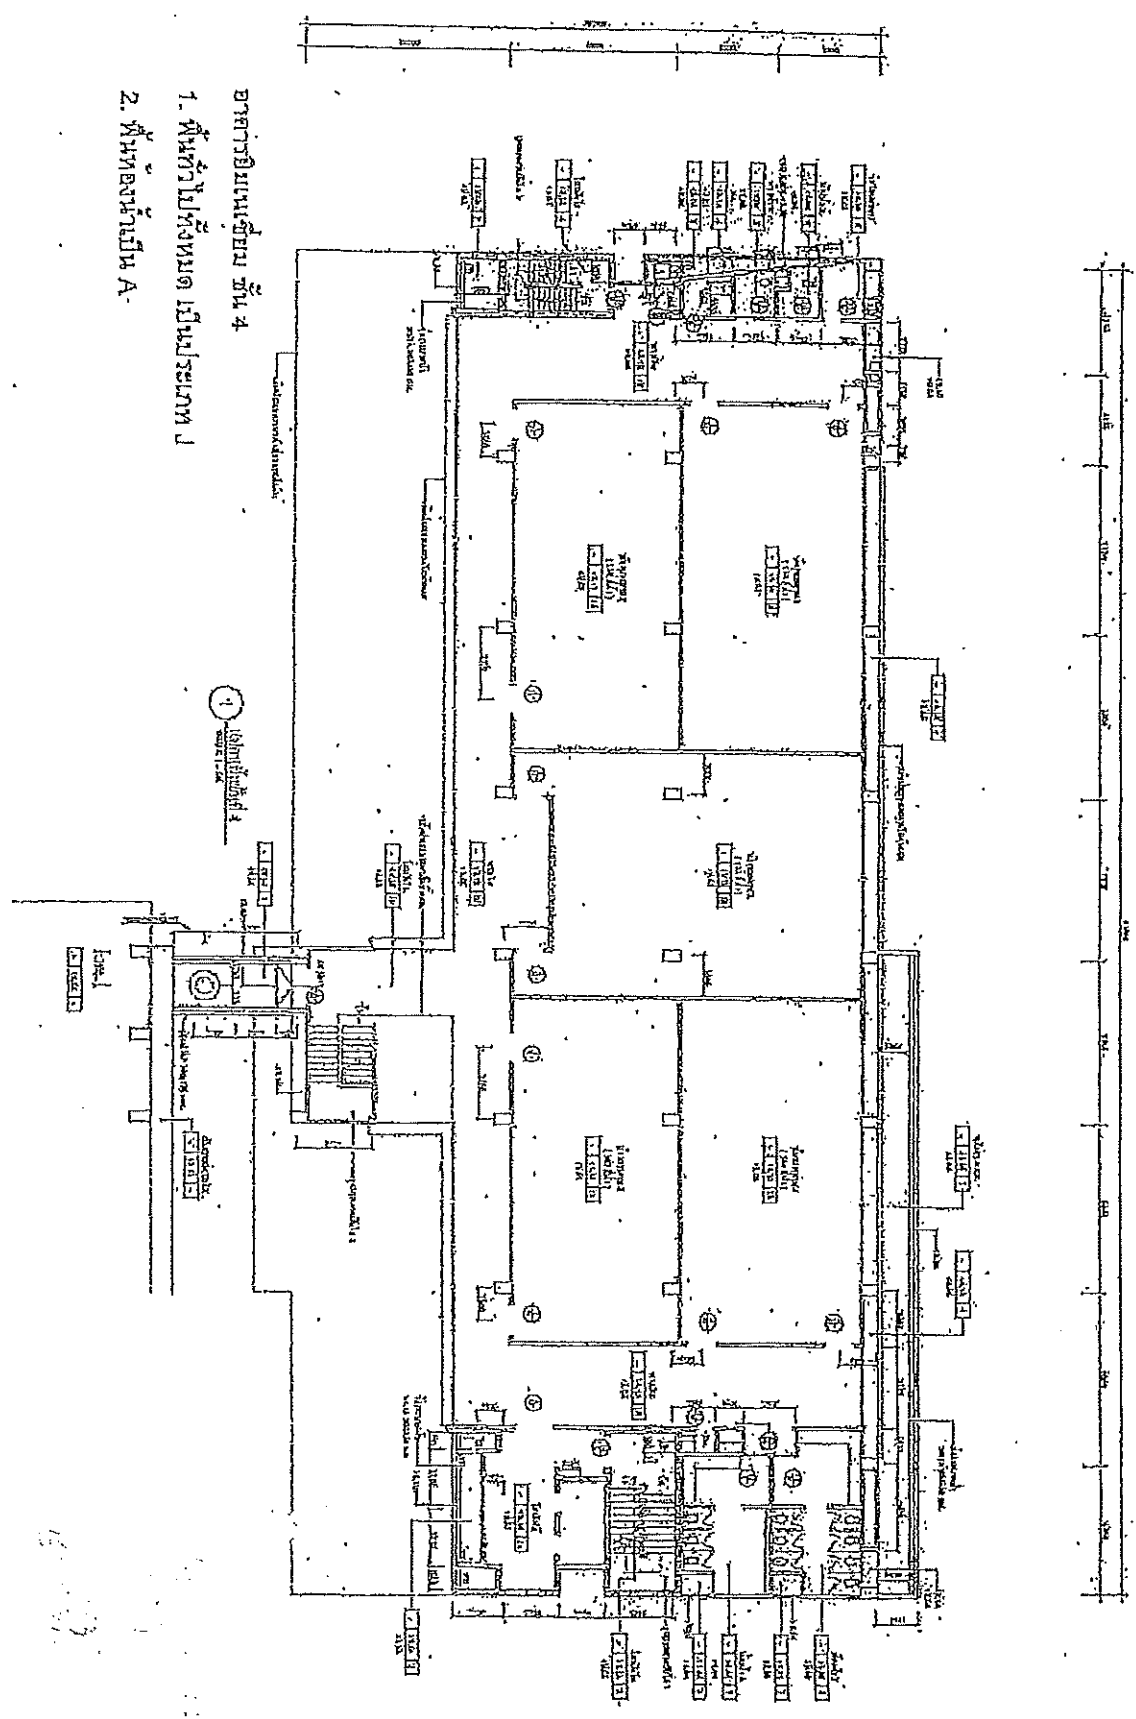

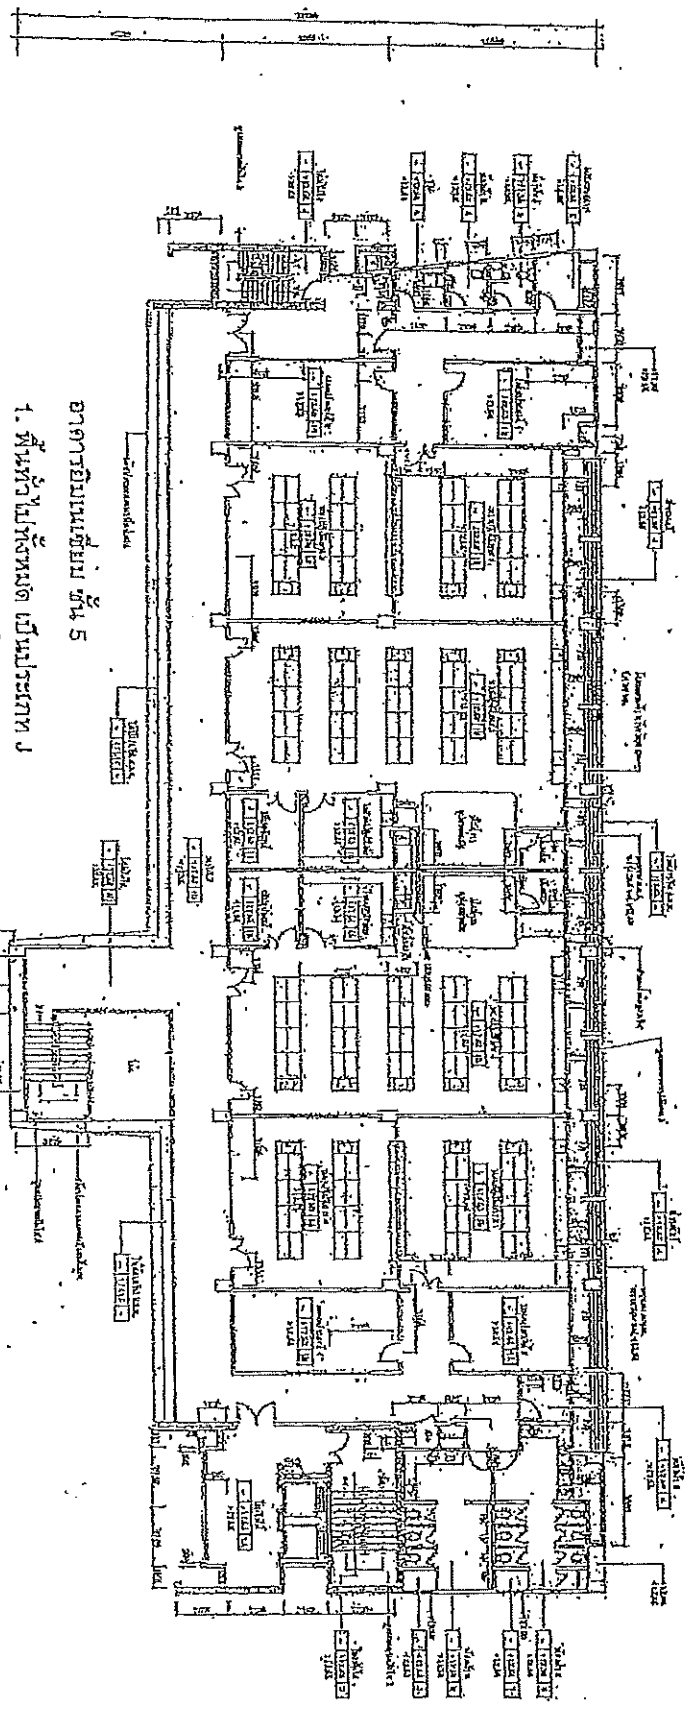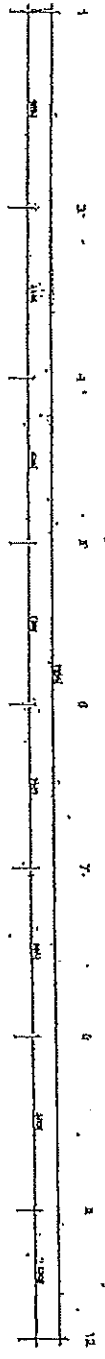

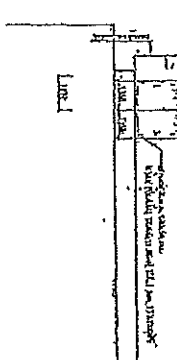


อาคารเรียนรวม ชั้น 5

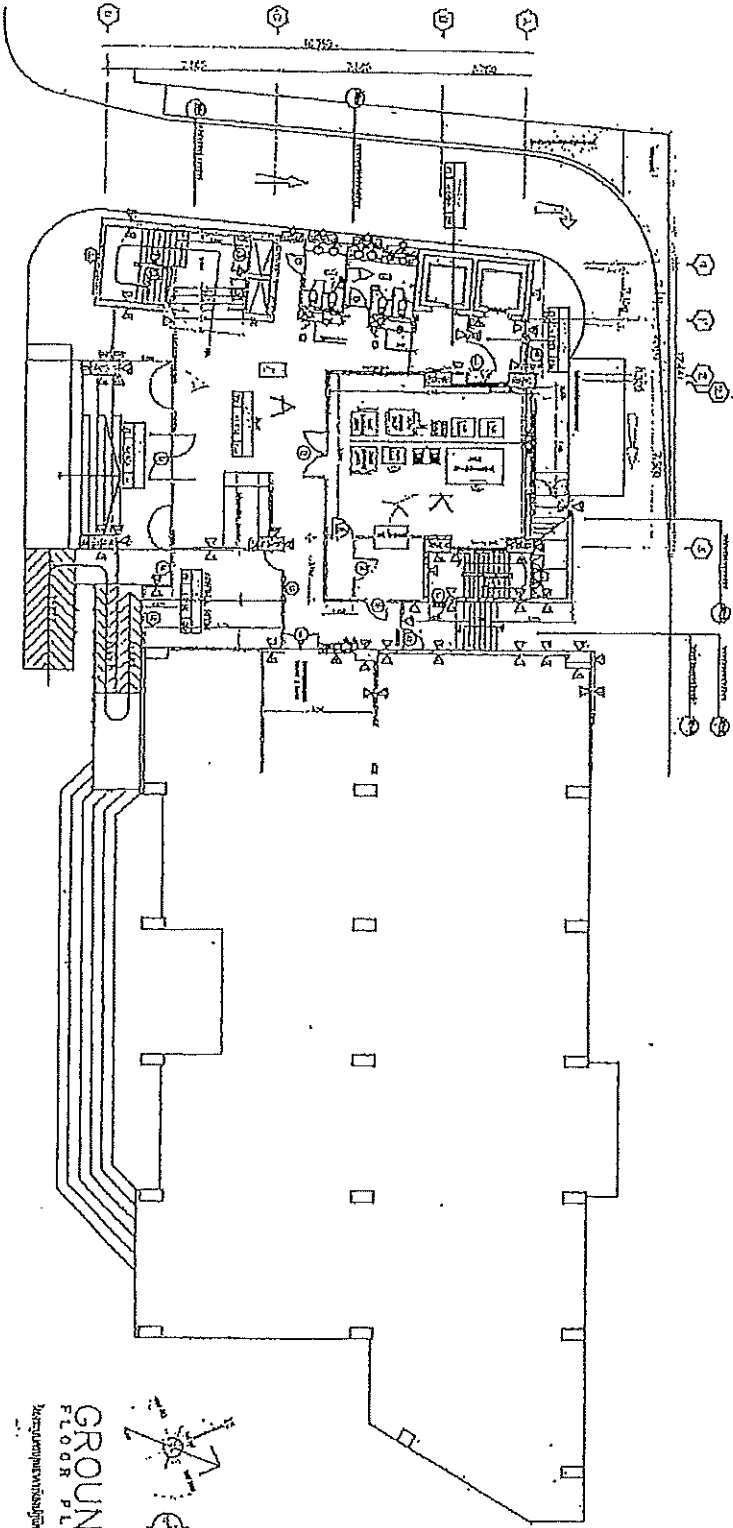






GROUND FLOOR PLAN
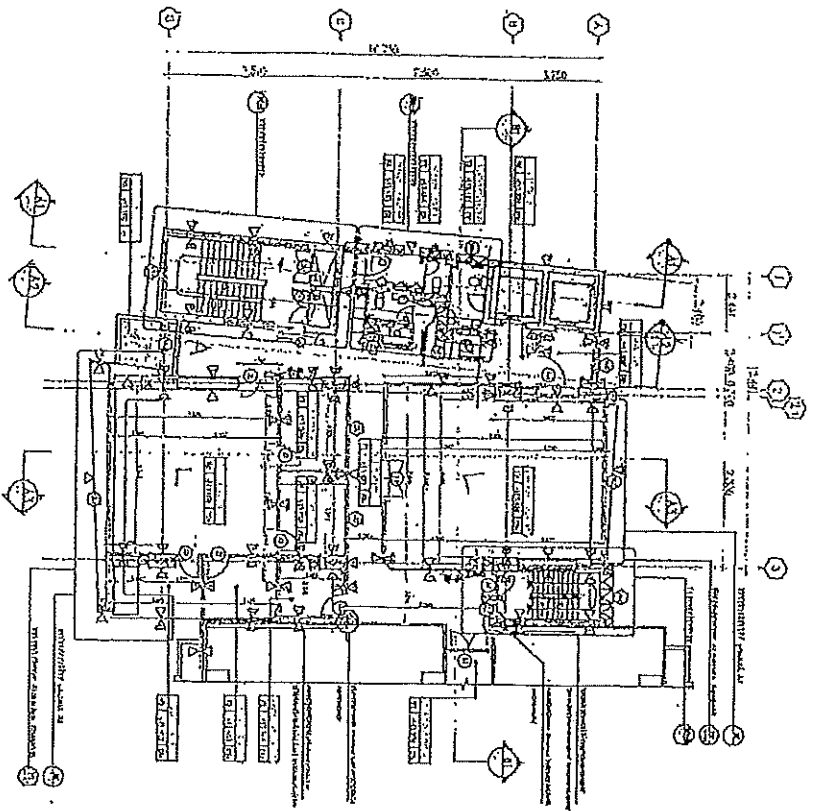
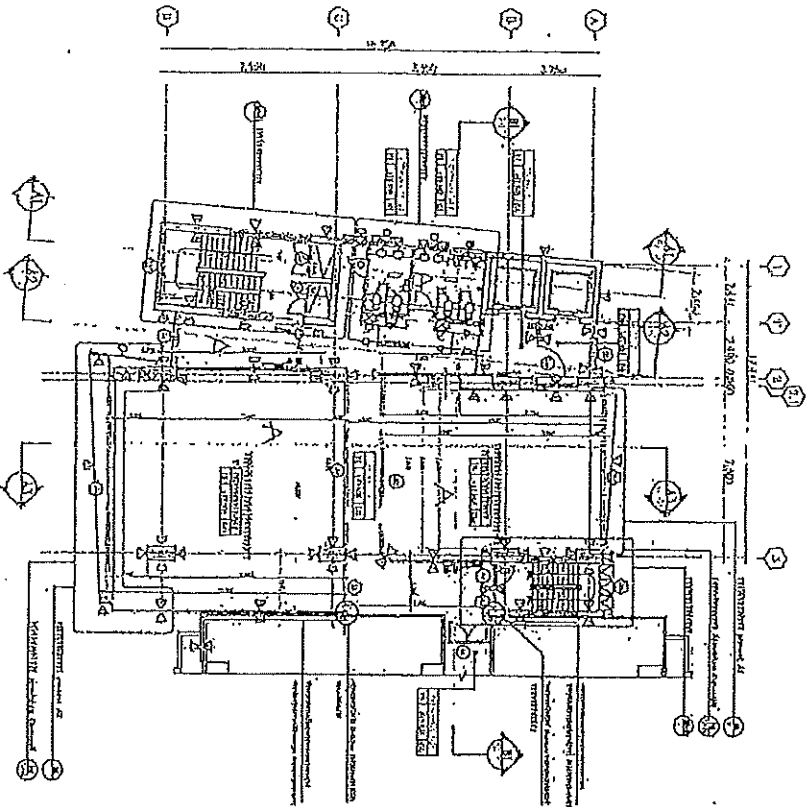

4
th
FLOOR PLAN





5
th
FLOOR PLAN





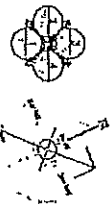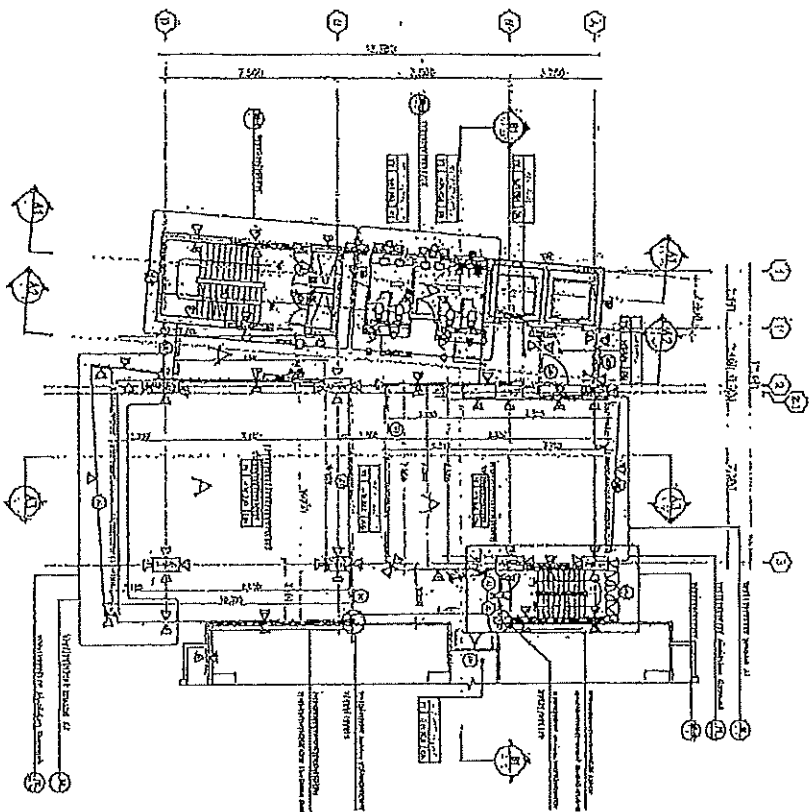

6th FLOOR PLAN

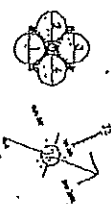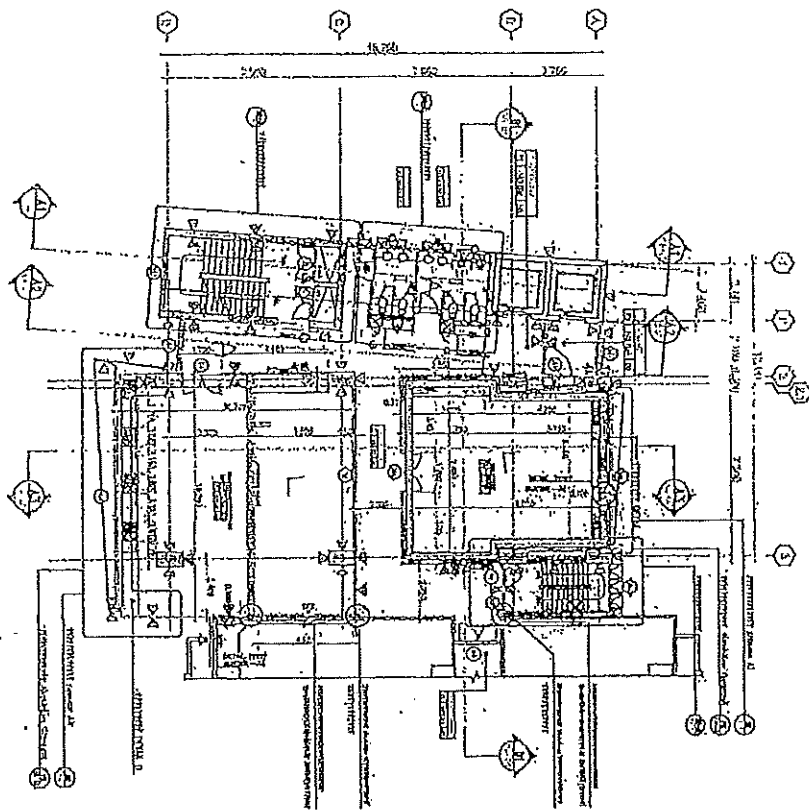

7th FLOOR PLAN


AS-BUILT DRAWINGS

AT-05

83

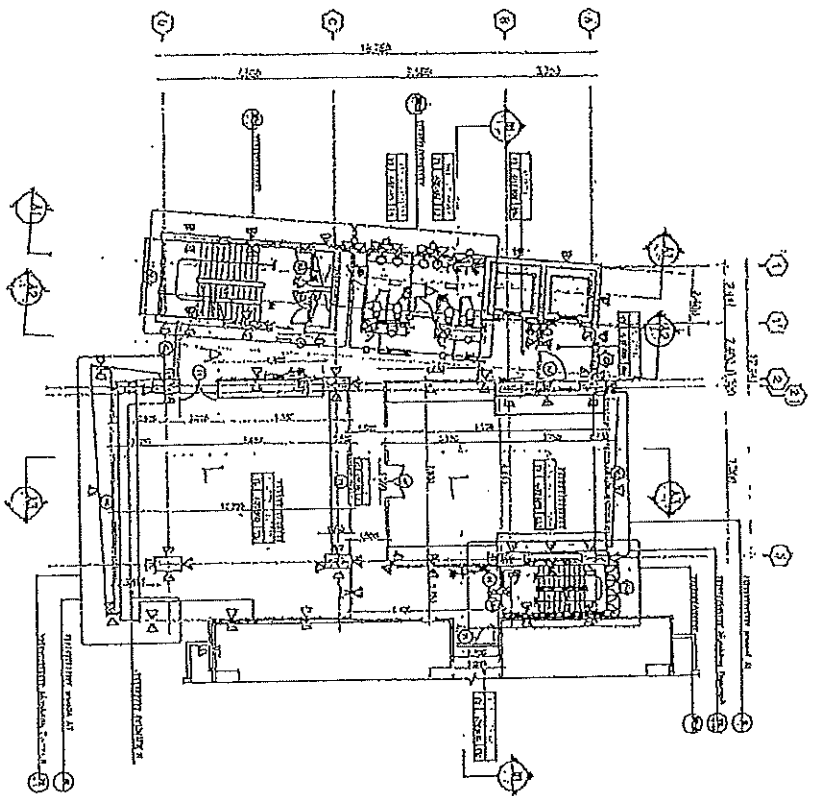

10
FLOOR PLAN

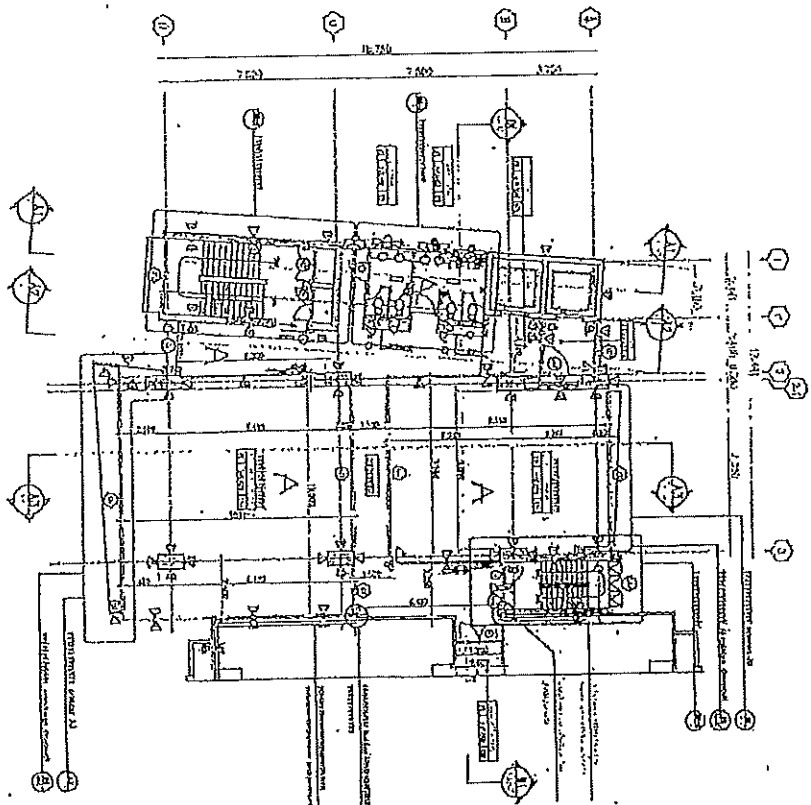

11
FLOOR PLAN

